


CONEXIONADO PROFIBUS

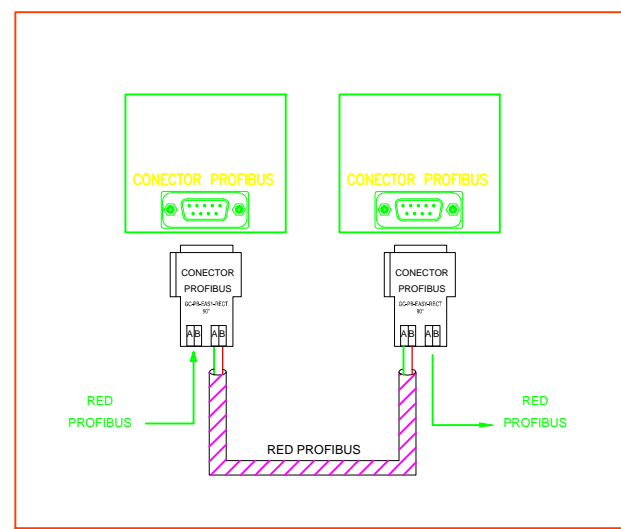

A1-A2-A1'-A2'/(GREEN)
B1-B2-B1'-B2'/(RED)

AS BUILT

CONFIDENCIAL

ESTE PLANO Y LA INFORMACION CONTENIDA EN EL, HA SIDO DESARROLLADO POR HEAP LEACHING CONSULTING SAC, PARA USO EXCLUSIVO DEL CLIENTE.
SE PROHIBE LA REPRODUCCION PARCIAL O TOTAL DE ESTE PLANO Y LA INFORMACION CONTENIDA EN EL.

PLANO N°	REFERENCIAS	N° REV.	FECHA	EMITIDO PARA	POR	REV.	APRO.	CLIENTE	OBSERVACIONES	FIRMAS
		AB	08/06/14	AS BUILT	D.C.	W.C.	A.Q.	I.R.	M.E.I QUIROZ E.I.R.L	
		O	JUN-13	CONSTRUCCION	G.S.	H.G.	M.R.	I.R.		
		A	JUN-13	REVISION Y APROBACION DEL CLIENTE	G.S.	H.G.	M.R.	I.R.		

HOLDING CEMENTOS

PROYECTO: INGENIERIA DE DETALLE
KATAWI RUMI
PLANO: LAZO DE CONTROL - ZONA 100
PROFIBUS

ESC: IND. PROYECTO N°: G112201001 PLANO N°: A3-PKR-2-100-I-208 REV. AB

CCS
Consorcio Cementero del Sur S.A.
HEAP LEACHING CONSULTING S.A.C.
Calle Salvador Dali 193
San Borja, Lima - Perú
Teléfono: (511)717-8620
Web: www.hicac.com
Email: proyectos@hicac.com