



RED PROFIBUS EN AREA 200

EDIFICIO PETCOKE

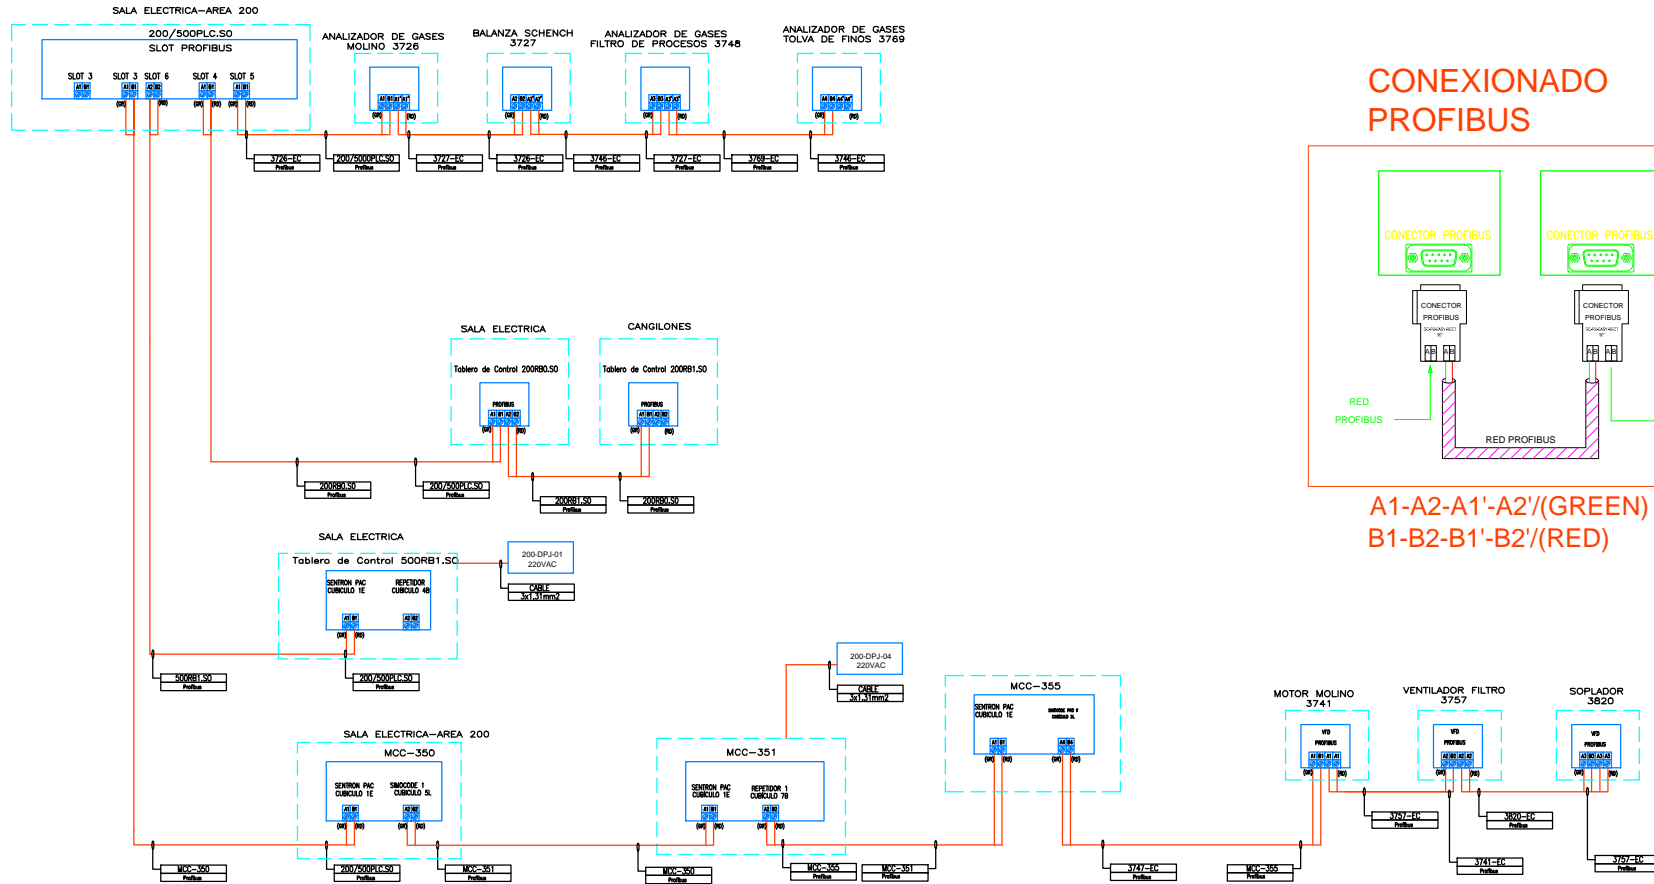

CONEXIONADO PROFIBUS

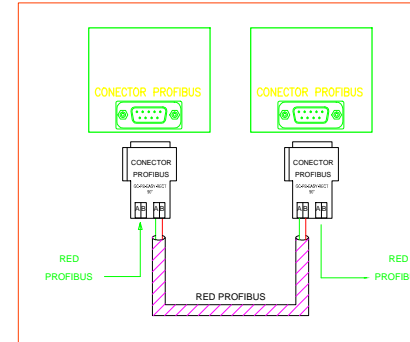

A1-A2-A1'-A2'/(GREEN)
B1-B2-B1'-B2'/(RED)

AS BUILT

CONFIDENCIAL

ESTE PLANO Y LA INFORMACION CONTENIDA EN EL, HA SIDO DESARROLLADO POR HEAP LEACHING CONSULTING SAC, PARA USO EXCLUSIVO DEL CLIENTE.

SE PROHIBE LA REPRODUCCION PARCIAL O TOTAL DE ESTE PLANO Y LA INFORMACION CONTENIDA EN EL.

HOLDING CEMENTOS

CCS
Consultores Civiles del Sur S.A.

PROYECTO: INGENIERIA DE DETALLE
KATAWI RUMI
PLANO: LAZO DE CONTROL - ZONA 200
PROFIBUS

HEAP LEACHING CONSULTING SAC

PLANO N°	REFERENCIAS	N° REV.	FECHA	EMITIDO PARA	POR	REV.	APRO.	CLIENTE	OBSERVACIONES	FIRMAS
AB		16/07/14	AS BUILT		D.C.	W.C.	A.Q.	I.R.	M.E.I QUIROZ E.I.R.L	
1		08/02/14	REVISION		L.A.	W.C.	F.A.	I.R.	M.E.I QUIROZ E.I.R.L	
0		JUN-13	CONSTRUCCION		G.S.	H.G.	M.R.	I.R.		
A		JUN-13	REVISION Y APROBACION DEL CLIENTE		G.S.	H.G.	M.R.	I.R.		

IND.	PROYECTO N°: G12201001	PLANO N°: A3-PKR-2-200-1-616	REV: AB
------	------------------------	------------------------------	---------