
 
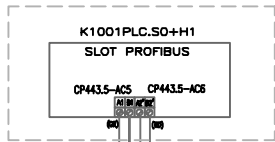




SALA ELECTRICA-HORNO 1

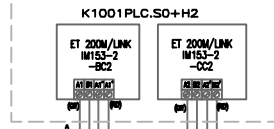


SALA ELECTRICA-HORNO 3

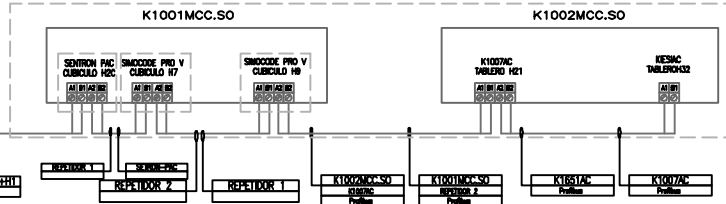



REMOTO 4

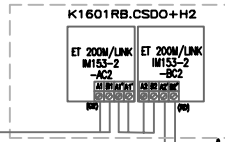


REMOTO 1

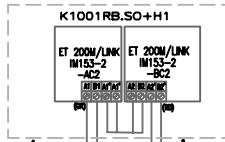


REMOTO 2

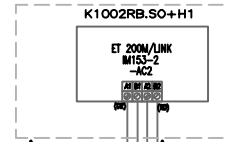 

REMOTO 3

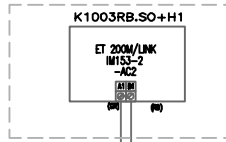

CONEXIONADO PROFIBUS

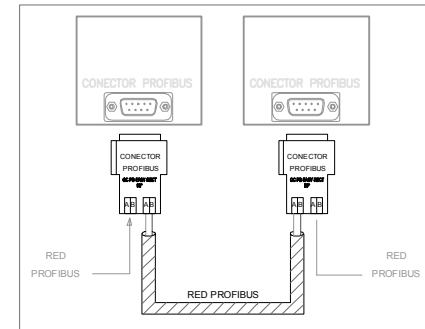

A1-A2-A1'-A2'/(GREEN)
B1-B2-B1'-B2'/(RED)

AS BUILT

CONFIDENCIAL

ESTE PLANO Y LA INFORMACION CONTENIDA EN EL, HA SIDO DESARROLLADO POR HEAP LEACHING CONSULTING SAC, PARA USO EXCLUSIVO DEL CLIENTE.
SE PROHIBE LA REPRODUCCION PARCIAL O TOTAL DE ESTE PLANO Y LA INFORMACION CONTENIDA EN EL.

PLANO N°	REFERENCIAS	N° REV.	FECHA	EMITIDO PARA	POR	REV.	APRO. CLIENTE	OBSERVACIONES	FIRMAS
		AB	08/02/14	AS BUILT	L.A.	W.C.	F.A.	L.R.	M.E.J QUIROZ E.I.R.L
		0	JUN-13	CONSTRUCCION	G.S.	H.G.	M.R.	L.R.	
		A	JUN-13	REVISION Y APROBACION DEL CLIENTE	G.S.	H.G.	M.R.	L.R.	

HOLDING CEMENTOS

CCS
INGENIERIA CONSULTORIAL

PROYECTO: INGENIERIA DE DETALLE
KATAWI RUMI
PLANO: LAZO DE CONTROL - ZONA 300
PROFIBUS

Scale: 1:1000
Date: 08/02/14
Rev: 0

ESQ. IND.	PROYECTO N°: 012201001	PLANO N°: AS-PKR-2-300-3-1-208	REV. AB
-----------	------------------------	--------------------------------	---------